



PT. CITRA MANDIRI CIPTA

Kontraktor Umum, Pengadaan & Perdagangan



ISO 9001 : 2015
ISO 14001 : 2004
SNI 6989
Certificate No. QM 0270
Certificate No. QM 0119
Reg. 000003.2015-2016-2017-2018

Nomor : 201/CMC-SITE-RSMU/VIII/2020

Surabaya, 19 Agustus 2020

Lampiran : 2 lembar

Perihal : Permohonan Perbaikan Instalasi Pipa Hydrant Kawasan Rs. Mata Undaan
Surabaya

Kepada Yth,
Direktur Rumah Sakit Mata Undaan Surabaya
Up. Kepala Bagian Umum
Bpk. Arnold Hariyono
Di Tempat

Dengan hormat,

Sehubungan dengan hasil checklist pekerjaan yang telah disepakati, Kami selaku kontraktor meminta ijin untuk melaksanakan perbaikan instalasi pipa hydrant kawasan yang berlokasi di area halaman Rs. Mata Undaan (Gedung Lama), dilaksanakan dengan dua tahapan pekerjaan. Pekerjaan tersebut memiliki estimasi waktu 10 hari kerja, dan mulai dilaksanakan pada ;

Hari & Tanggal : Kamis, 20 Agustus 2020 s/d Minggu, 30 Agustus 2020

Pukul : 08.00 WIB – 22.00 WIB

Demikian surat permohonan ini kami buat, atas perhatian dan kerjasamanya kami ucapkan terima kasih.

Hormat Kami,
PT. CITRA MANDIRI CIPTA



PT. CITRA MANDIRI CIPTA
SURABAYA
Tulus Pamudio
Site Manager

CC :

1. PT. MAKSI SOLUSI ENJINERING
2. ARSIP

KETERANGAN

[illegible]

DI SURABAYA




MENGETAHU

Panitia Pembangunan Gedung Media Sentral
Rumah Sakti Maya Undan


KONSULTAN MAK
PELAKSANA


TEAM LEADER	SITE MANAGER

GILANGA, ST MUGYONO

JUDITH GAMBER

DENAH INSTALASI HYDRANT
EXISTING

SKALA	SATUAN	MILIMETER
NTS	TANGGAL	03/09/2018
(A3)	DIGAMBAR	DENNY P
NO GAMBAR	NO REVISI	NO 1 (FABRIS)
MEP	R3	45 c

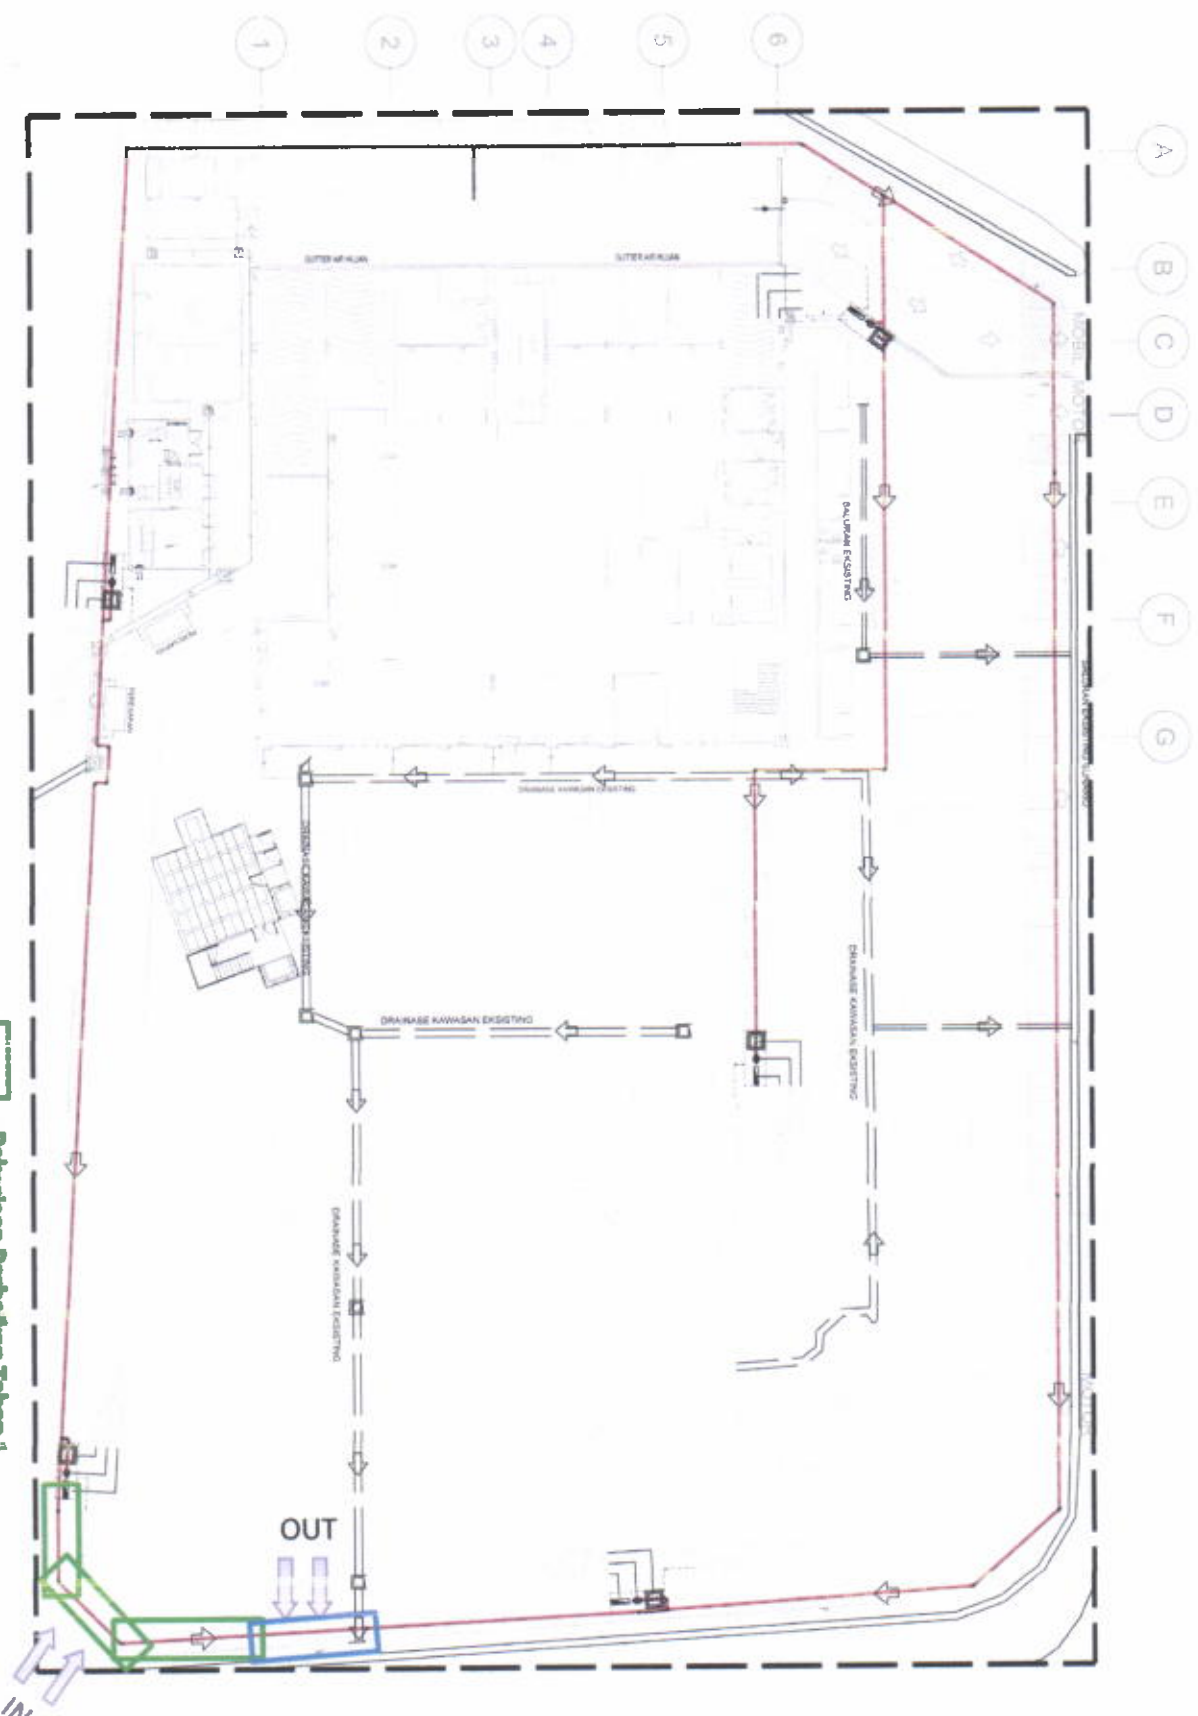

DENAH INSTALASI
HYDRANT EXISTING


ASBUILT DRAWING

KETERANGAN


NAMA PROYEK

PEMBANGUNAN GEORUNG MEDIK SENTRAL
PENGEMBANGAN
RUMAH SAKIT MATA UNDAN
DI SURABAYA

PEKERJA TUJAS:

RS Mata Undan
Care and Support

KONSULTAN



KONTRAKTOR PELAKSANA



LENGKAPAN

Perisa Pembangunan Gedung Medik Sentral
Rumah Sakit Mata Undan

Widada J. Purnawaningro, dr. MS, M.Pd, Dr.PH

DISELENGKAPKAN
KONSULTAN TEKNIK
PELAKSANA

TEAM LEADER
SITE MANAGER

GILANG A. ST
MAGYONO

JUDUL GAMBAR

DENAH INSTALASI HYDRANT
EXISTING

SKALA
SATUAN
MILIMETER

NTS
(A)
DOKUMEN
NO REVISI
NO 1 FASBAR

MEP
R3
45.6

DENAH INSTALASI
HYDRANT EXISTING

